
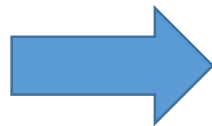


明神山トイレ竣工図

竣工写真（トイレ正面）

トイレ正面

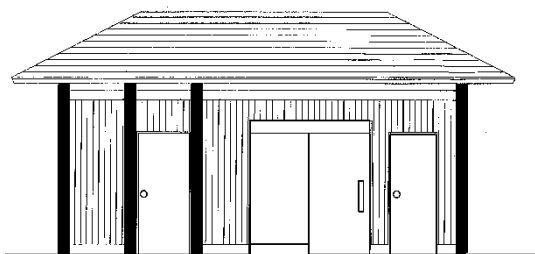

女子トイレ（洋式トイレ）



女子トイレ（ベビーベット）



女子トイレ（手洗い）




トイレ内部

女子トイレ

多目的トイレ

男子トイレ

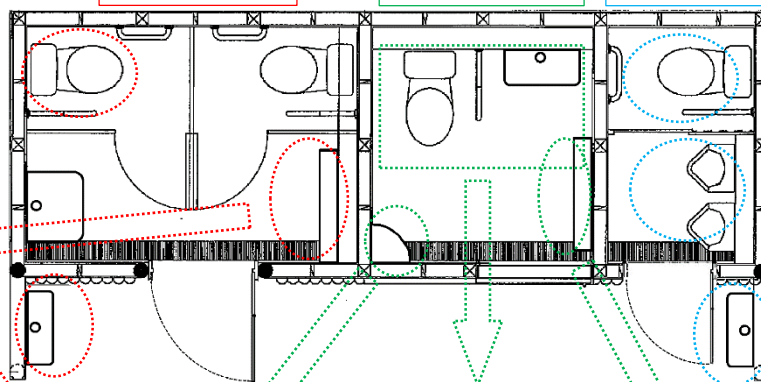

男子トイレ（洋式トイレ）



男子トイレ（小トイレ）



男子トイレ（手洗い）



多目的トイレ（内部）



多目的トイレ（ベビーシート）

多目的トイレ（ベビーベット）