


注記1) 給水管は、水道本管からの分岐取出し及びバルブ止めまでを水道工事、以降の配管類を本工事とする。
 注記2) 排水管は、本管接続までを本工事とする。




竣工図

株式会社 大建設設計		DATE 2022. 1	PROJ. NO. 02018-059	FIG. TITLE 【仮称】王寺義務教育学校(北)新築工事	Mech 機械
		OWNER		DRW. TITLE 全体配置図	DRW. NO. M-004
				SCALE A1 1:400 A3 1:800	

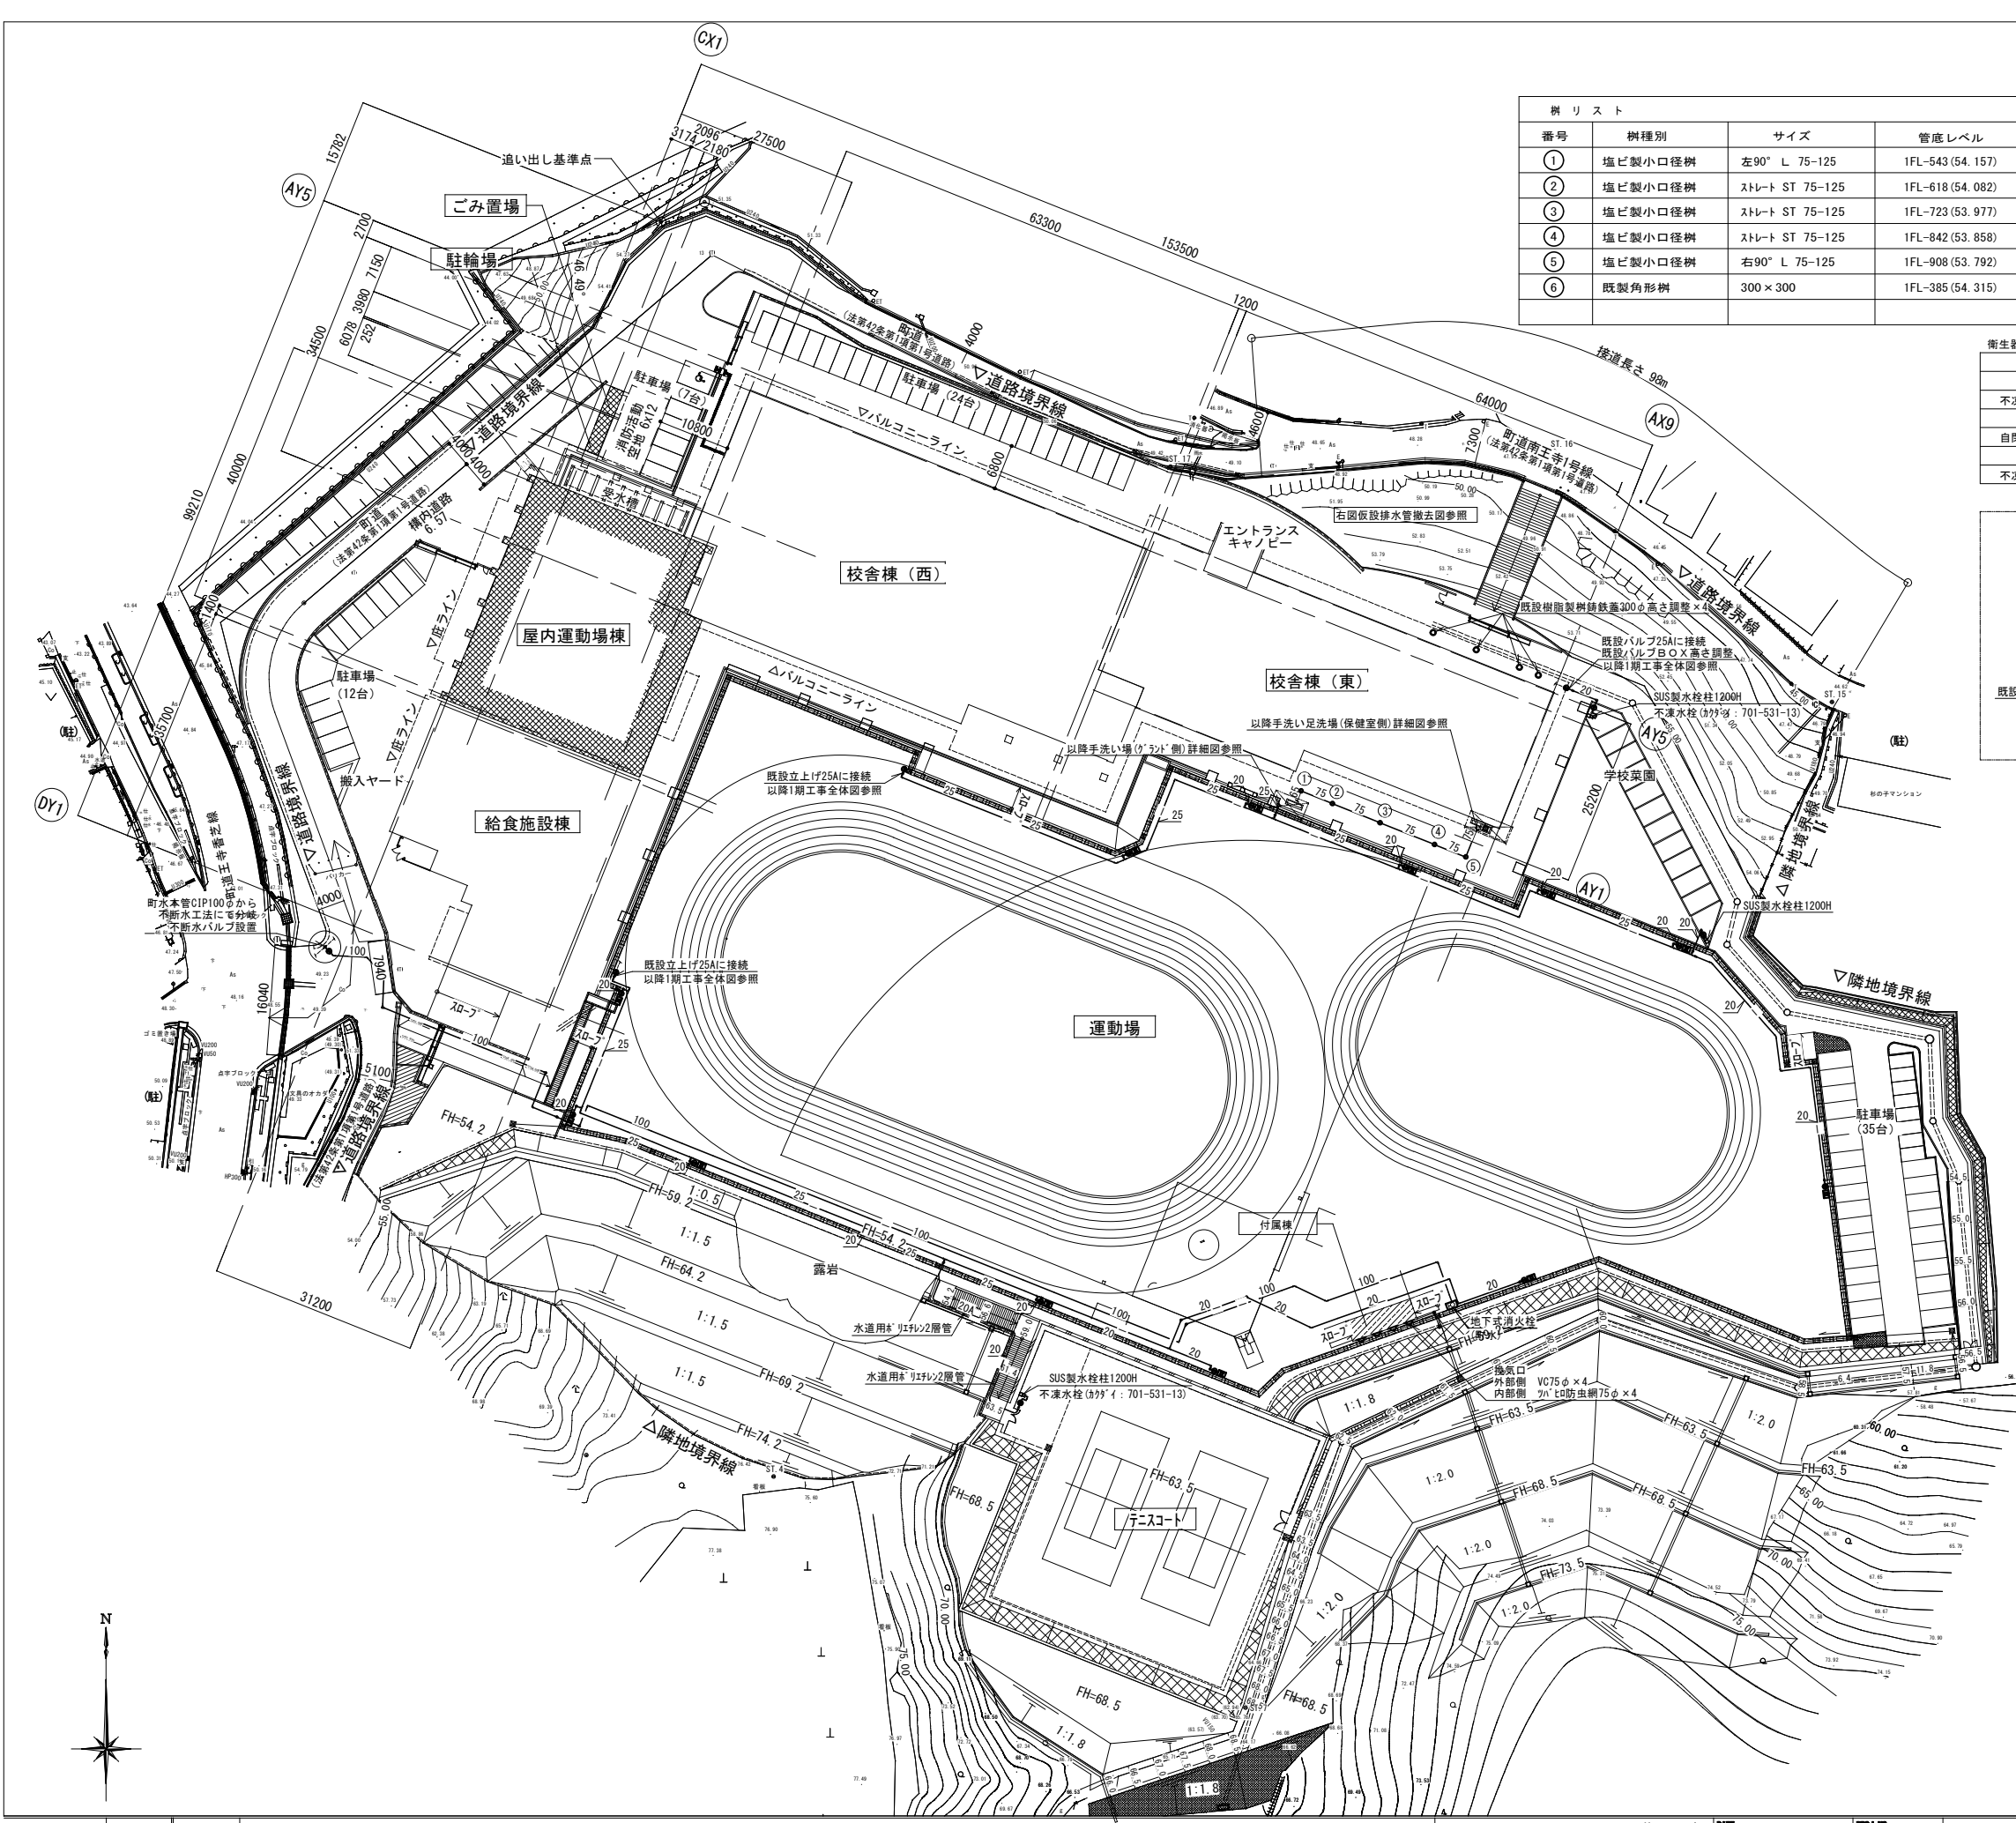

樹リスト								IFL=GL+200(54.7)
番号	樹種別	サイズ	管底レベル	地盤高	樹深さ	土被り	樹蓋	備考
①	塩ビ製小口径樹	左90° L 75-125	IFL-543(54.157)	IFL-172(54.528)	371	282	塩ビ製蓋 125φ	
②	塩ビ製小口径樹	ストレート ST 75-125	IFL-618(54.082)	IFL-172(54.528)	446	357	塩ビ製蓋 125φ	
③	塩ビ製小口径樹	ストレート ST 75-125	IFL-723(53.977)	IFL-172(54.528)	551	462	塩ビ製蓋 125φ	
④	塩ビ製小口径樹	ストレート ST 75-125	IFL-842(53.858)	IFL-172(54.528)	670	581	塩ビ製蓋 125φ	
⑤	塩ビ製小口径樹	右90° L 75-125	IFL-908(53.792)	IFL-172(54.528)	736	647	塩ビ製蓋 125φ	
⑥	既製角形樹	300×300	IFL-385(54.315)	IFL-100(54.6)	510	209	格子蓋300×300 (溶融亜鉛鍍金製)	トラップ樹(泥*150以上)

衛生器具リスト				
品名	品番	個数	設置場所	備考
横水栓	T200SNR13C(TOTO)	2	保健室前足洗場	
不凍横水栓	701-531-13(タカイ)	1	保健室前足洗場	
横水栓	T28AUNH13(TOTO)	1	学校菜園南側	SUS製水栓柱1200H
自閉式横水栓	TL19(TOTO)	7	保健室前、テニスコート側手洗場	
散水栓	T28UNH13(TOTO)	13	グラウンド	SUS製散水栓BOX
不凍横水栓	701-531-13(タカイ)	2	学校菜園北側、テニスコート	SUS製水栓柱1200H

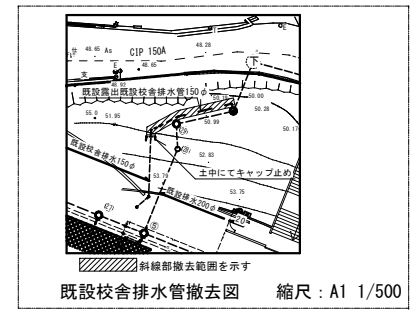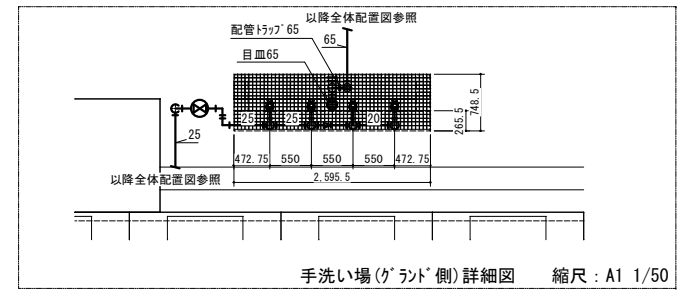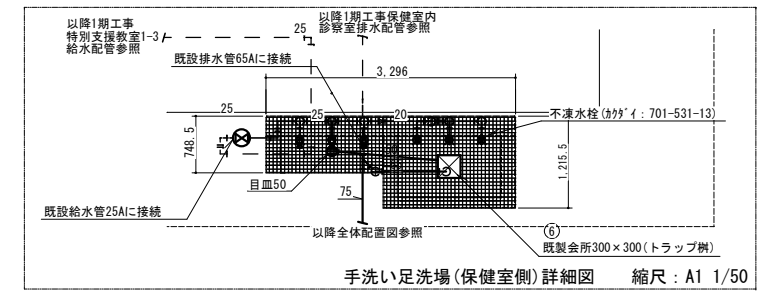

竣工図